

Consorzio Universitario Pordenone Campus

Via Prasecco, 3/A, 33170 Pordenone PN

Campus e Blocco Principale - Planimetrie

RESIDENZA
UNIVERSITARIA

MENSA

CONSORZIO
UNIVERSITARIO
DI PORDENONE

EDIFICIO A

EDIFICIO B

EDIFICIO C

PALESTRA

VIA ANDREA MANTEGNA

VIA PRASECCO

VIA PRASECCO

VIA PRASECCO

VIA DELLE ACQUE

VIA ANDREA MANTEGNA

RESIDENZA
UNIVERSITARIA

Cds Ardis Pordenone
- Università

MENSA

Mensa Università
Di Pordenone

Associazione
Dilettantistica Rugby...

Biblioteca del
polo universitario di...
Chiuso temporaneamente

Università Dec
Studi Di...

NuMe Lab
Chiuso temporaneamente

Fondazione ITS
Alto Adriatico

Consorzio Universitario
di Pordenone

Stadio Borgomeduna
Chiuso temporaneamente

Comune Di
Pordenone - Scuola...

EDIFICIO B

EDIFICIO A

EDIFICIO S

Agenzia Regionale per la
Protezione dell...

Via Andrea Mantegna


Via Prasecco

Google


Prasecco

Via Prasecco

Via Prasecco

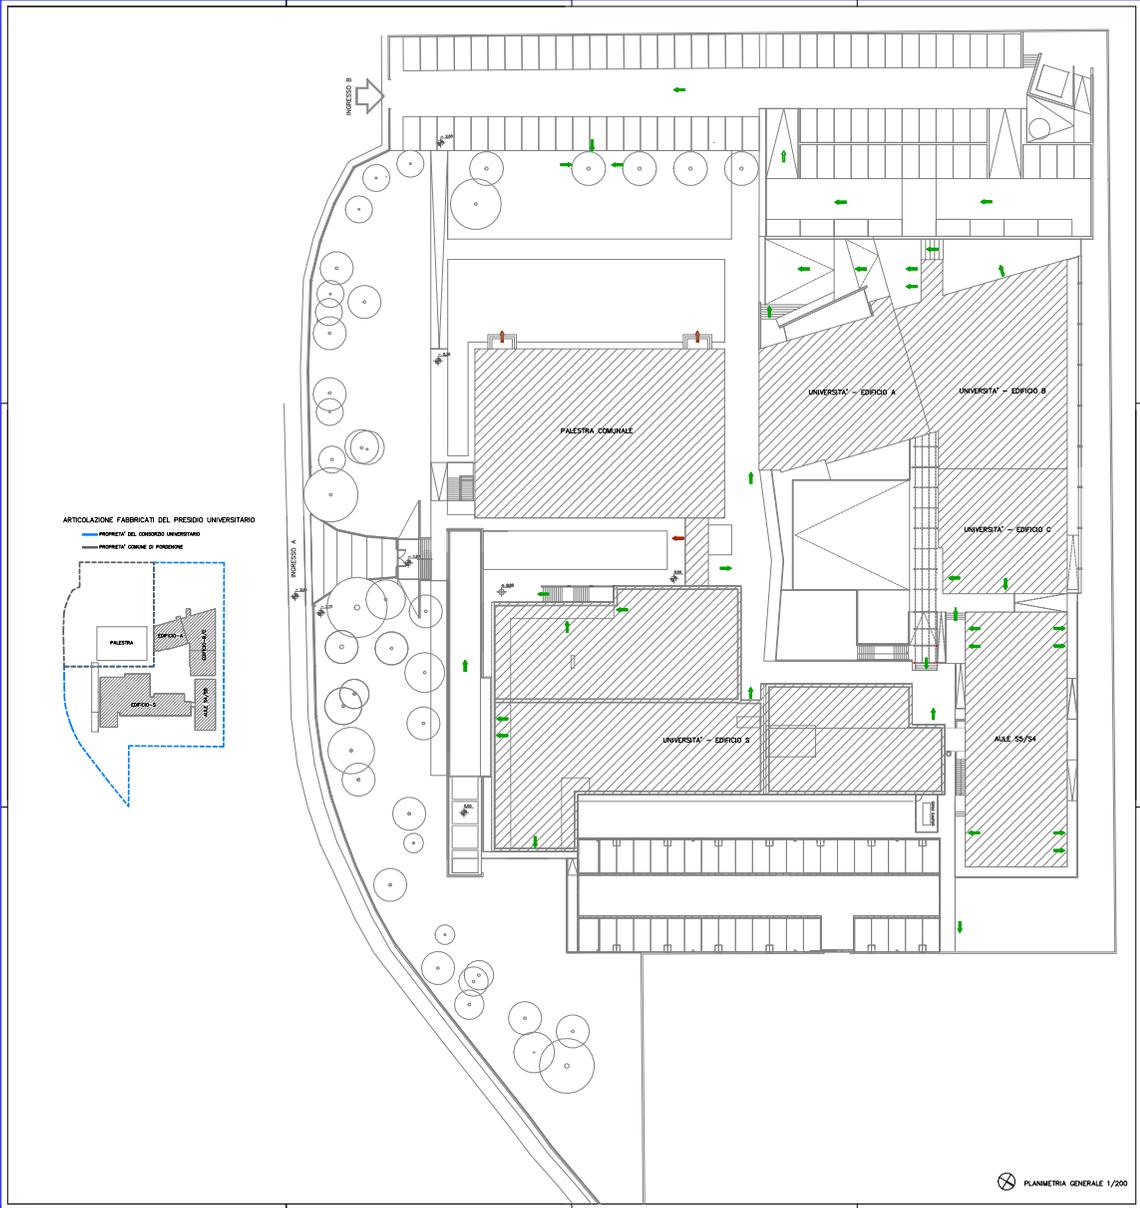

ARTICOLAZIONE FABBRICATI DEL PRESIDIO UNIVERSITARIO

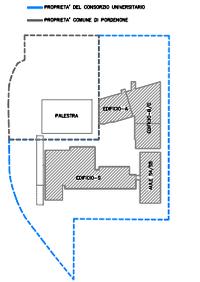

Campus e Blocco Principale

Foto Aerea



Edificio S – Planimetrie e Sezioni

Edificio S - Piano 0

PALESTRA COMUNALE
PROGETTO DI INTERVENTO

LEGENDA

-  AREA DI INTERVENTO
-  AREA A VERDE
-  EDIFICI NON OGGETTO DI INTERVENTO
-  MARCIAPIEDI CON FINITURA AL QUARZO
-  MARCIAPIEDI CON FINITURA ANTIRIFLESSO
-  CORTECCIA ROMA
-  AREA SEMPREVERDE
-  ALBERI
-  POZZETTO BORDO
-  POZZETTO RETE FIDUCIARIA
-  ACCESSO AL CAVERNO
-  ANNULLA DI AZERAZIONI CAVERNO
-  POZZETTO RETE METEOROLOGICA
-  POZZETTO NESSA A TERRA
-  POZZETTO ADGUEDOTTO
-  POZZETTO ENEL
-  POZZETTO RETE DATI

REGIONE FRIULI VENEZIA GIULIA COMUNE DI PORDENONE

CONSORZIO UNIVERSITARIO DI PORDENONE
 33170 PORDENONE - Via Prasecco 3a

PROGETTO GENERALE DI RISANAMENTO CONSERVATIVO E AMPLIAMENTO DI
 PERTINENZA SEDE UNIVERSITARIA IN VIA PRASECCO N°3/A PORDENONE
 RISANAMENTO CONSERVATIVO E AMPLIAMENTO TETTOIA DI PERTINENZA

AS BUILT



:175 AB AR 01A

Totale metri

Autore
 ARCHITETTONICO - AS BUILT
 Data
 PROGETTO - PIANTE PIANO TERRA 1/100

Autore	Autore	Data	Autore
AS BUILT	175 AB AR 01A - PIANO PIANO TERRA	07/2018 2018	---
Autore	Autore	Autore	Autore
07/2018 2018	AZ	AZ	AZ

JARCHEM Architetti e Ingegneri Associati
 Via del Cratere 2 33171 Pordenone (ITALIA) - P.I. 01464800305 Tel. +39 0434 82202 Tel. +39 0434 21638 Fax. +39 0434 24077 E-mail info@jarchem.it



PROPRIETA' COMUNALI DI PORDENONE
 PROPRIETA' CONSORZIO UNIVERSITARIO

TABELLA - VERIFICA REQUISITI AERAZIONE E ILLUMINAZIONE NATURALE

Edificio S - Piano 1

PALESTRA COMUNALE

LEGENDA

- AREA UNIVERSITARIA
- AREA A VERDE
- EDIFICI NON OGGETTO DI INTERVENTO
- MARCIAPIEDI CON FINITURA AL QUAREZZO
- MARCIAPIEDI CON FINITURA ANTIRIFLESSO

REGIONE FRIULI VENEZIA GIULIA COMUNE DI PORDENONE

CONSORZIO UNIVERSITARIO DI PORDENONE
33178 PORDENONE - Via Prasecco 2a


PROGETTO GENERALE DI RISANAMENTO CONSERVATIVO E AMPLIAMENTO DI
PERTINENZA SEDE UNIVERSITARIA IN VIA PRASECCO N°3/A, PORDENONE
RISANAMENTO CONSERVATIVO E AMPLIAMENTO TETTOIA DI PERTINENZA

AS BUILT




:175 AB AR 02A

Titolo			
Architettonico - AS BUILT			
Architetto - AS BUILT			
Progetto - Pianta Piano Primo			
Scala 1:100			
Data			
Autore	Autore	Data	Revisione
AS BUILT	175 AB AR 02A - PIANO PRIMO	07/09/2018	
Intervento	Intervento	Verificato	Approvato
07/09/2018	AAC	A.P.	A.P.
ARCHENG Architetti e Ingegneri Associati			
Via del Cristo 12 33170 Pordenone ITALIA - P.I. 01444800325 Tel +39 0434 532020 Fax +39 0434 216319 Fax +39 0434 242877 E-mail info@archeng.it			

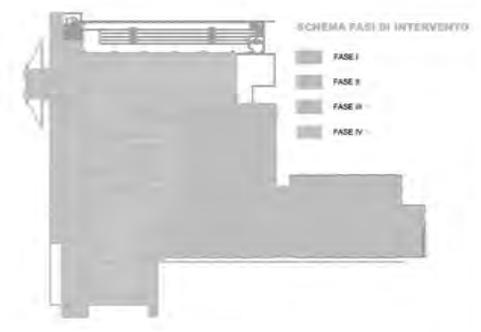

PROPRIETA' COMUNALE DI PORDENONE
UNIVERSITA' CONSORZIO UNIVERSITARIO


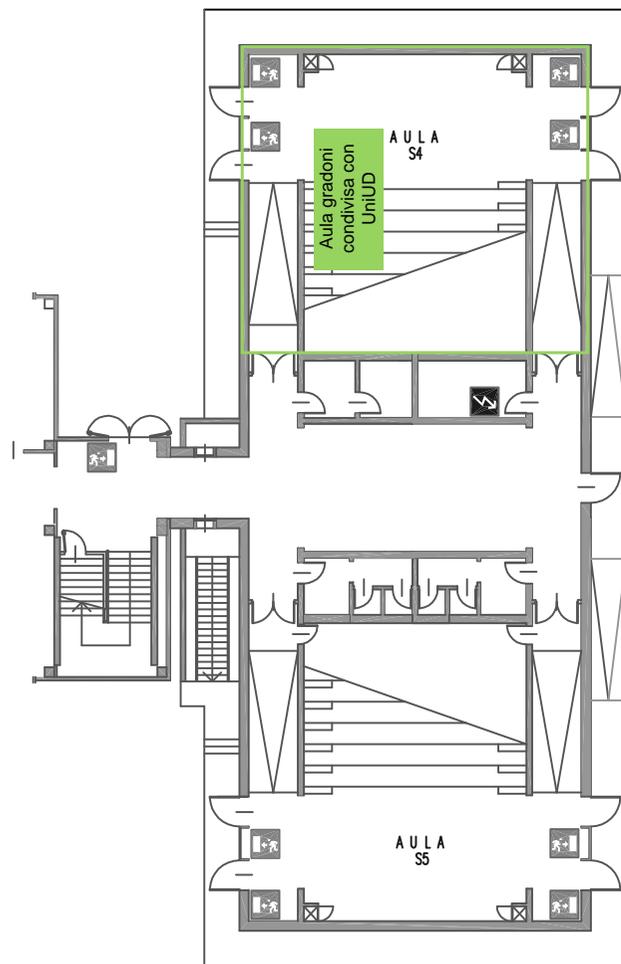

LEGENDA:



SCALA DI EMERGENZA



USCITA DI SICUREZZA



QUADRO ELETTRICO

PROGETTO ESECUTIVO - FASE I E II

Condirettore generale: Dott. Arch. Franco Bellini
Architetto a progetto incaricato: Nicola del Corno, Pordenone

Progettazione architettonica: Dott. Arch. Franco Bellini
Dott. Arch. Riccardo Fabbri
Dott. Arch. Andrea Zola
Architetto a progetto incaricato: Nicola del Corno, Pordenone

Progettazione strutturale: Dott. Ing. Marco Cozzi
Dott. Ing. Antonio Santoni
Architetto a progetto incaricato: Nicola del Corno, Pordenone

Progettazione impianti meccanici: P.L. Libardi Succeselli
Studio Service Consulting Engineering Group
Via Nazario Sauro 49 Pordenone

Progettazione impianti elettrici: P.L. Ugo Ballo
Via Santa Maria 20 Pordenone

Condirettore della struttura in base al
prospetto di costruzione: Dott. Arch. Andrea Zola
Architetto a progetto incaricato: Nicola del Corno, Pordenone

:175 E AR 12A

Titolo: **ARCHITETTONICO**


Data: **1/200**

PROGETTO ARCHITETTONICO - PROSPETTI E SEZIONI: **1/200**


COMPARATIVA - PROSPETTI E SEZIONI: **1/500**

Nome File	Data	Revisori
PROGETTO ESECUTIVO FASE I E II	1/200	MAURO BVP
Edizione	Revisione 01	Verificato da
MAURO BVP	ALZ	APP

ARCHENG Architetti e Ingegneri Associati
VIA DEL CORTO 12 33170 PORDENONE (ITALIA) - TEL. 0434/420905 Fax: 0434/420202 Tel: +39 0434 216103 Fax: +39 0434 242077 E-mail: info@archeng.it

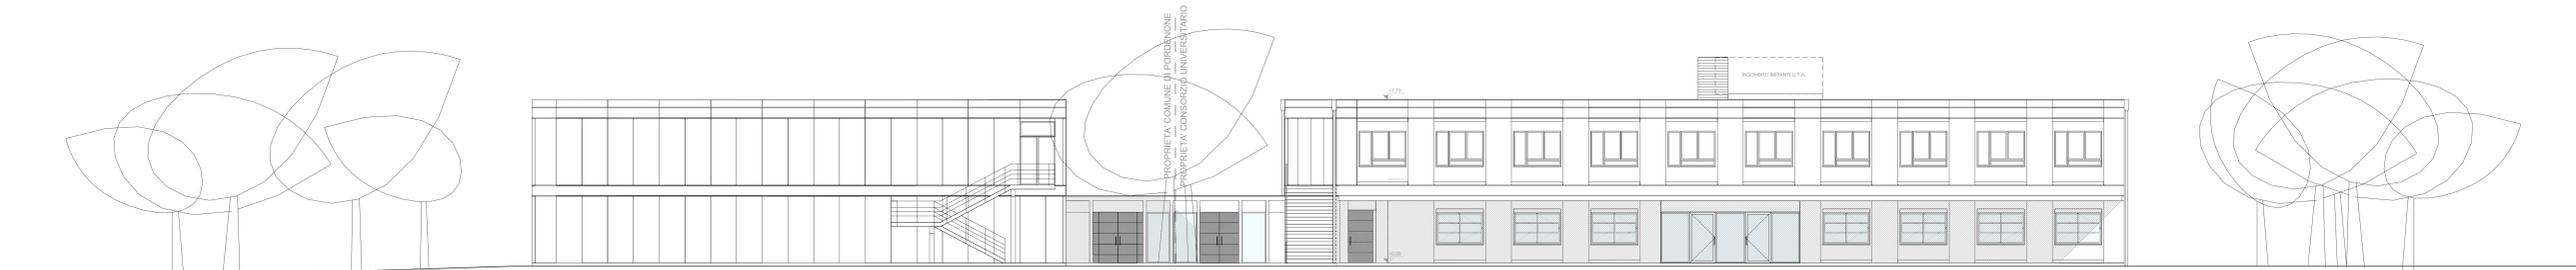


PROGETTO 1/100 - PROSPETTO SUD-EST

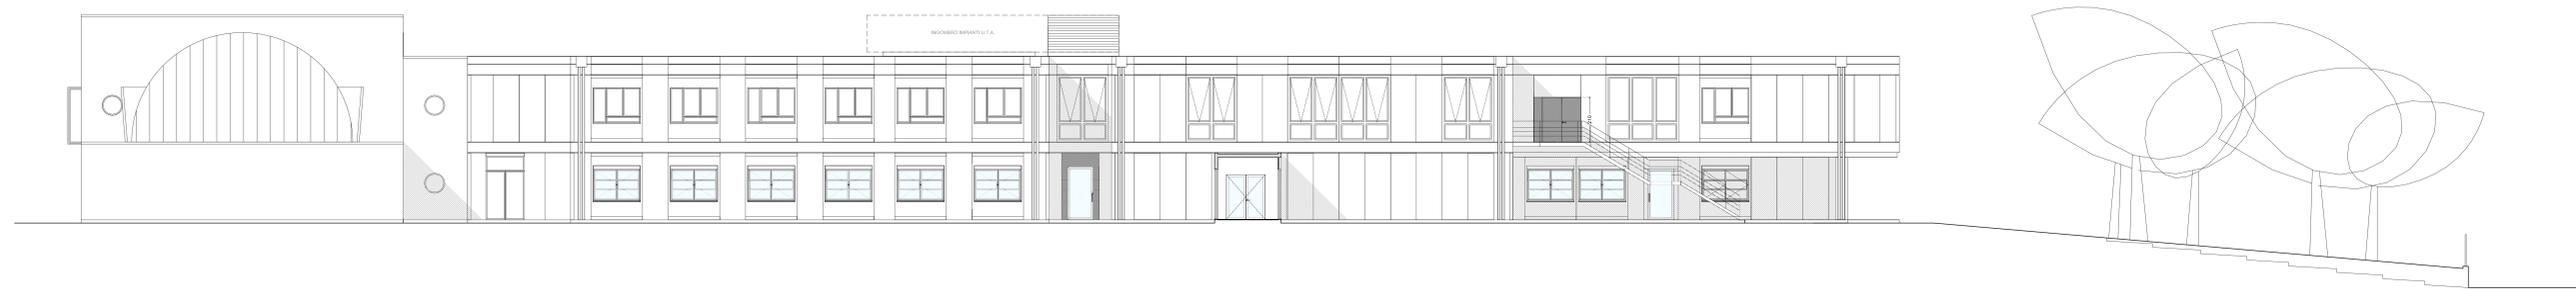


PROGETTO 1/100 - PROSPETTO SUD-OVEST




PROGETTO 1/100 - PROSPETTO NORD-EST

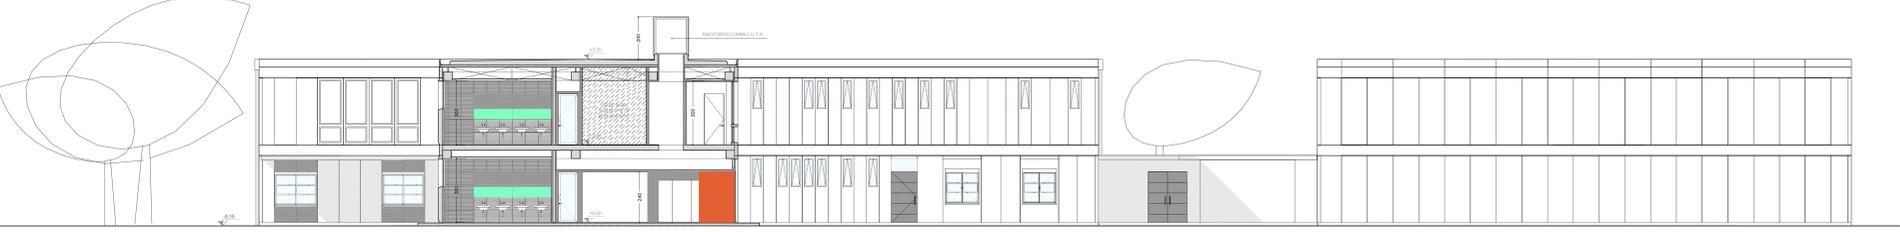

PROGETTO 1/100 - SEZIONE C

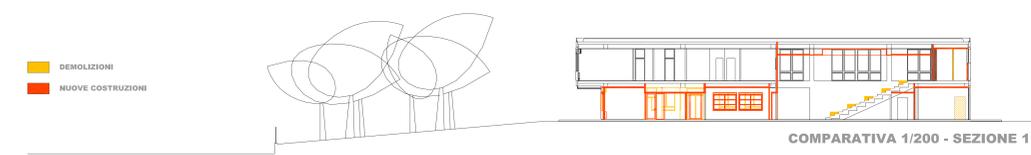


COMPARATIVA 1/200 - SEZIONE 1

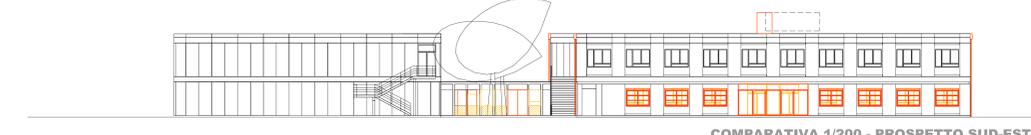

COMPARATIVA 1/200 - PROSPETTO SUD-EST



PROGETTO 1/100 - SEZIONE 1

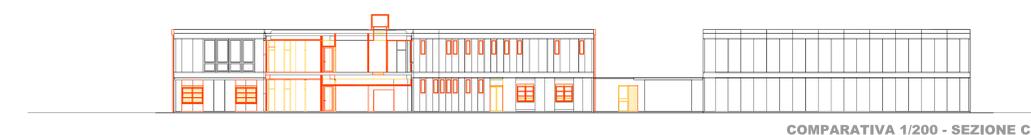

COMPARATIVA 1/200 - SEZIONE C



PROGETTO 1/100 - SEZIONE 3



COMPARATIVA 1/200 - PROSPETTO SUD-OVEST



COMPARATIVA 1/200 - PROSPETTO NORD-EST

■ DEMOLIZIONI
■ NUOVE COSTRUZIONI

Edificio S

Esterni



Aula S1



Aula S5



Aula S6



Segreteria UniTS



Uffici Amministrazione UniTS



Ufficio docente






Edificio AB – Planimetrie e Sezioni

EDIFICIO AB PIANO INTERRATO




EDIFICIO AB


PIANO TERRA

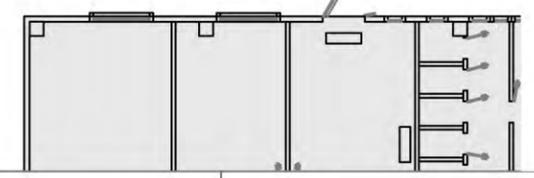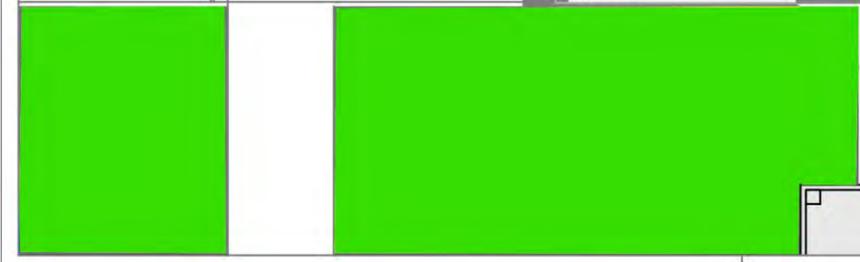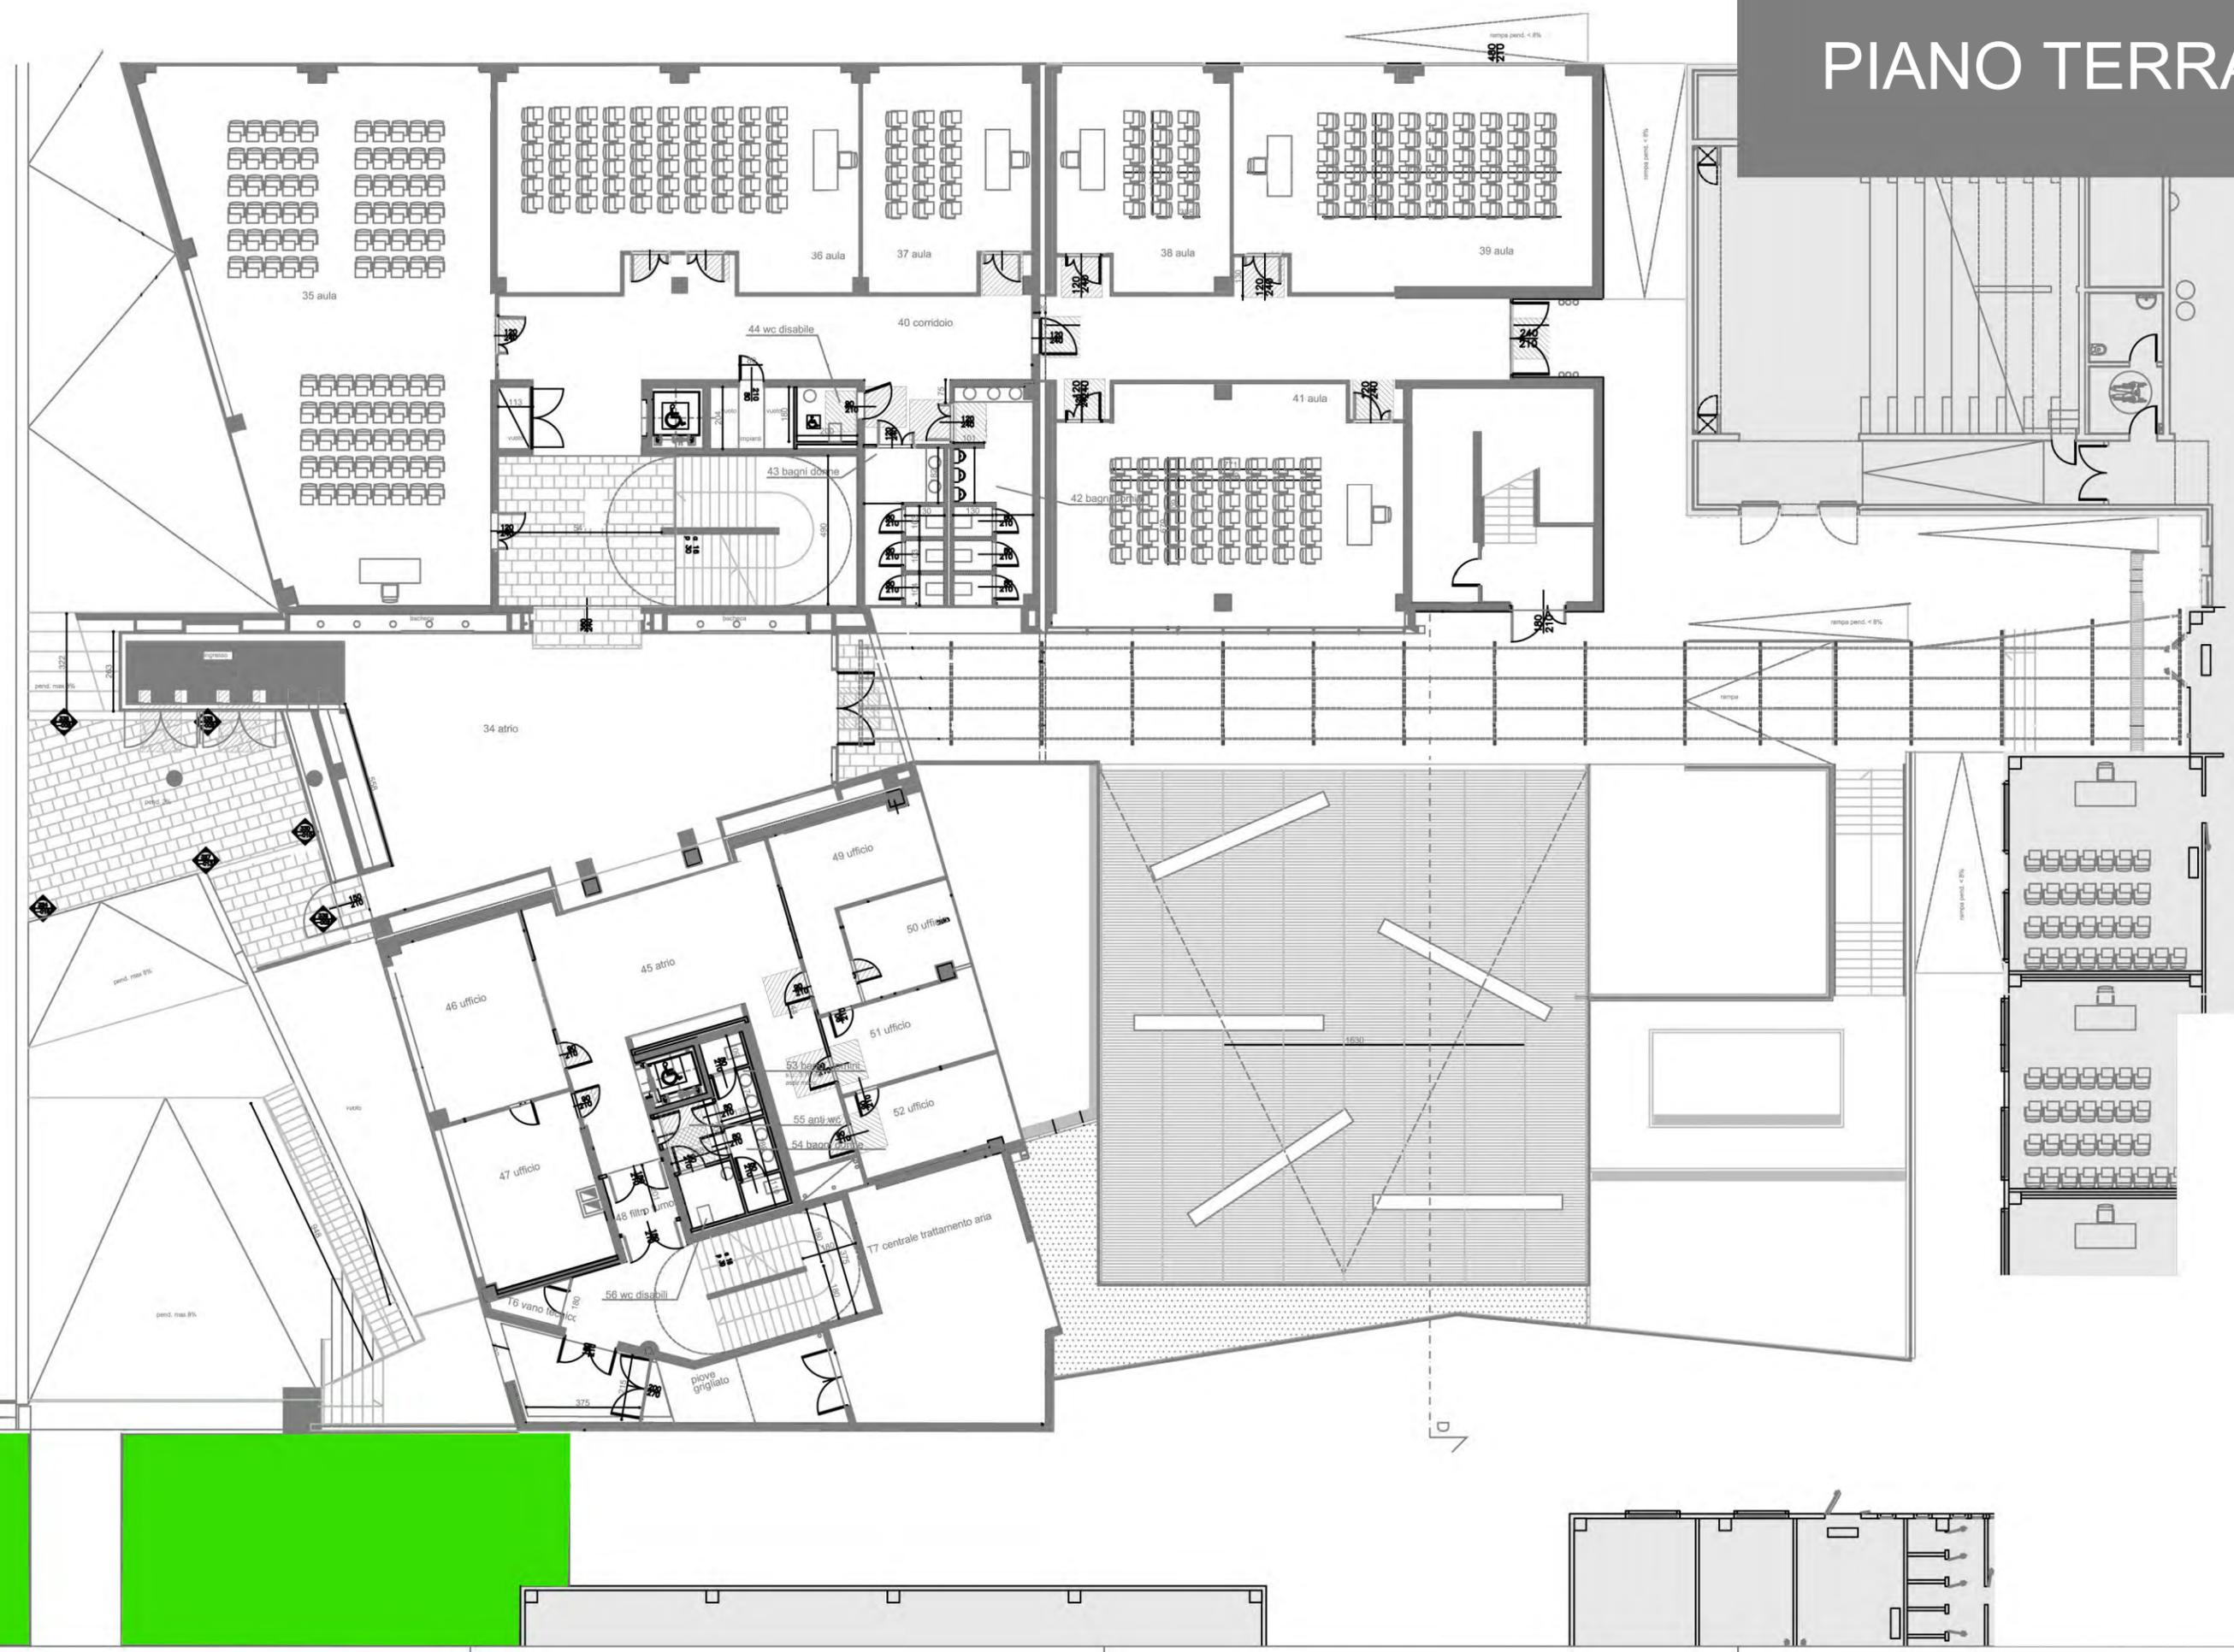


EDIFICIO AB PIANO 1°

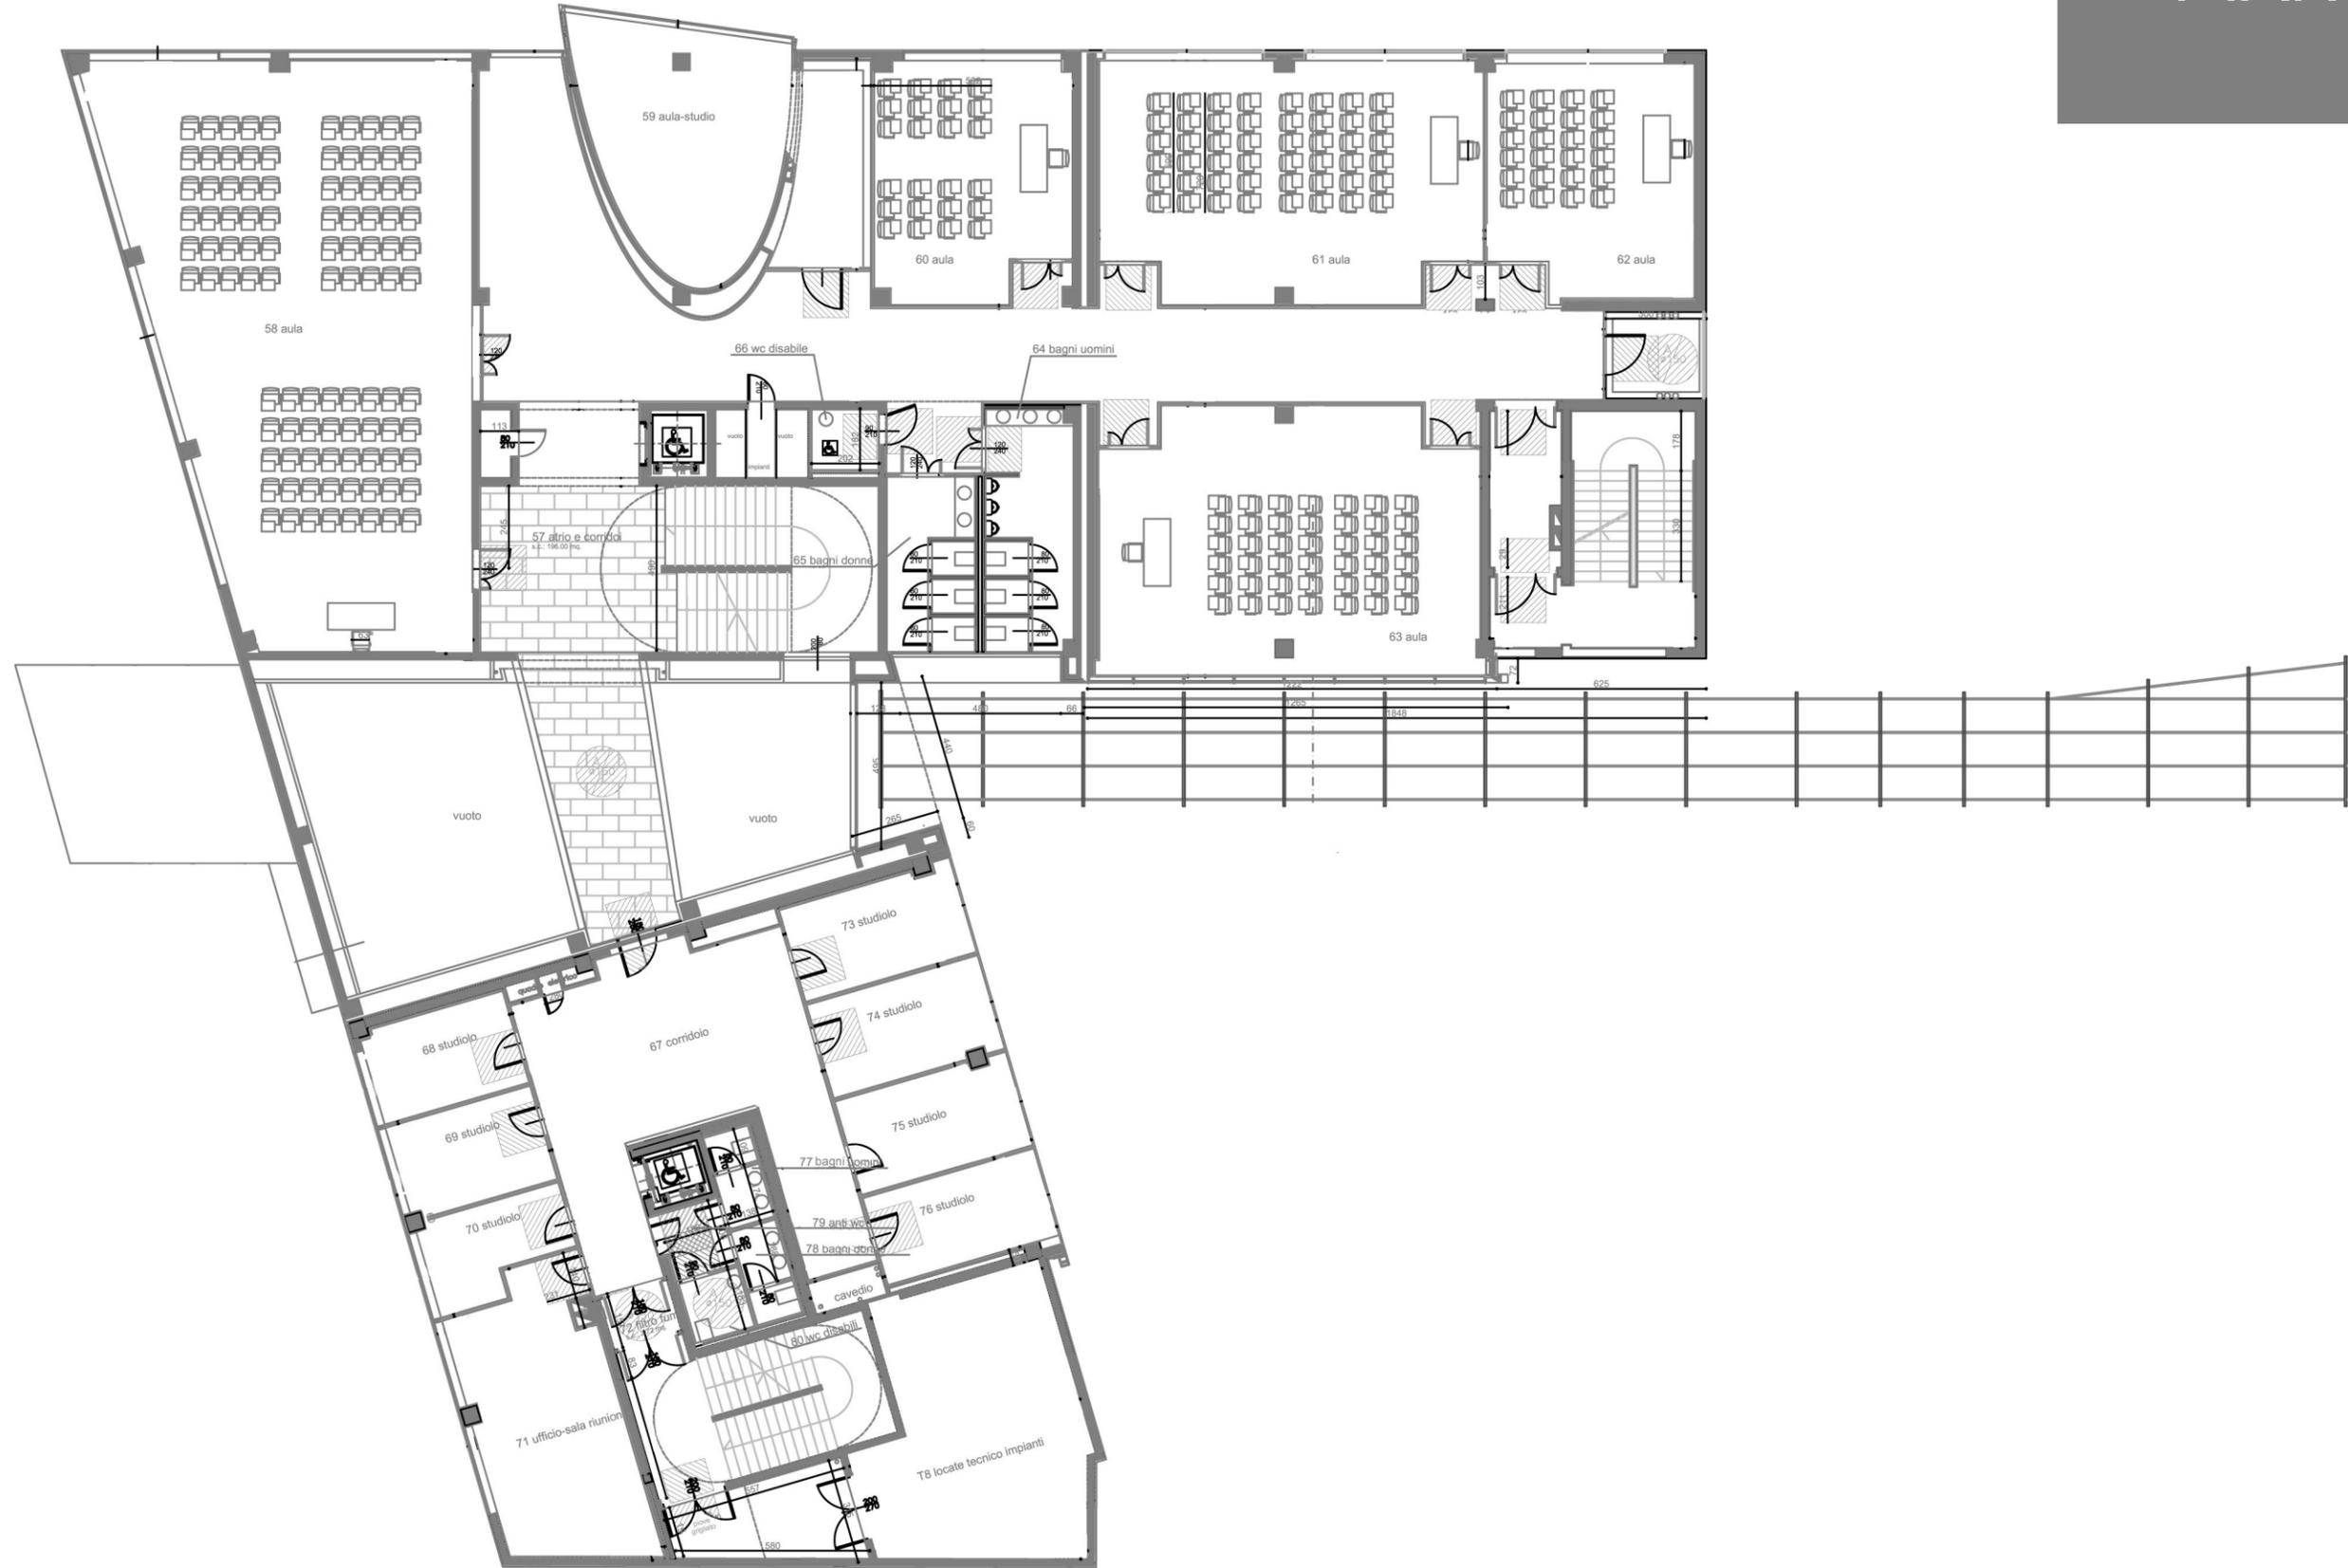


EDIFICIO AB PIANO 2°

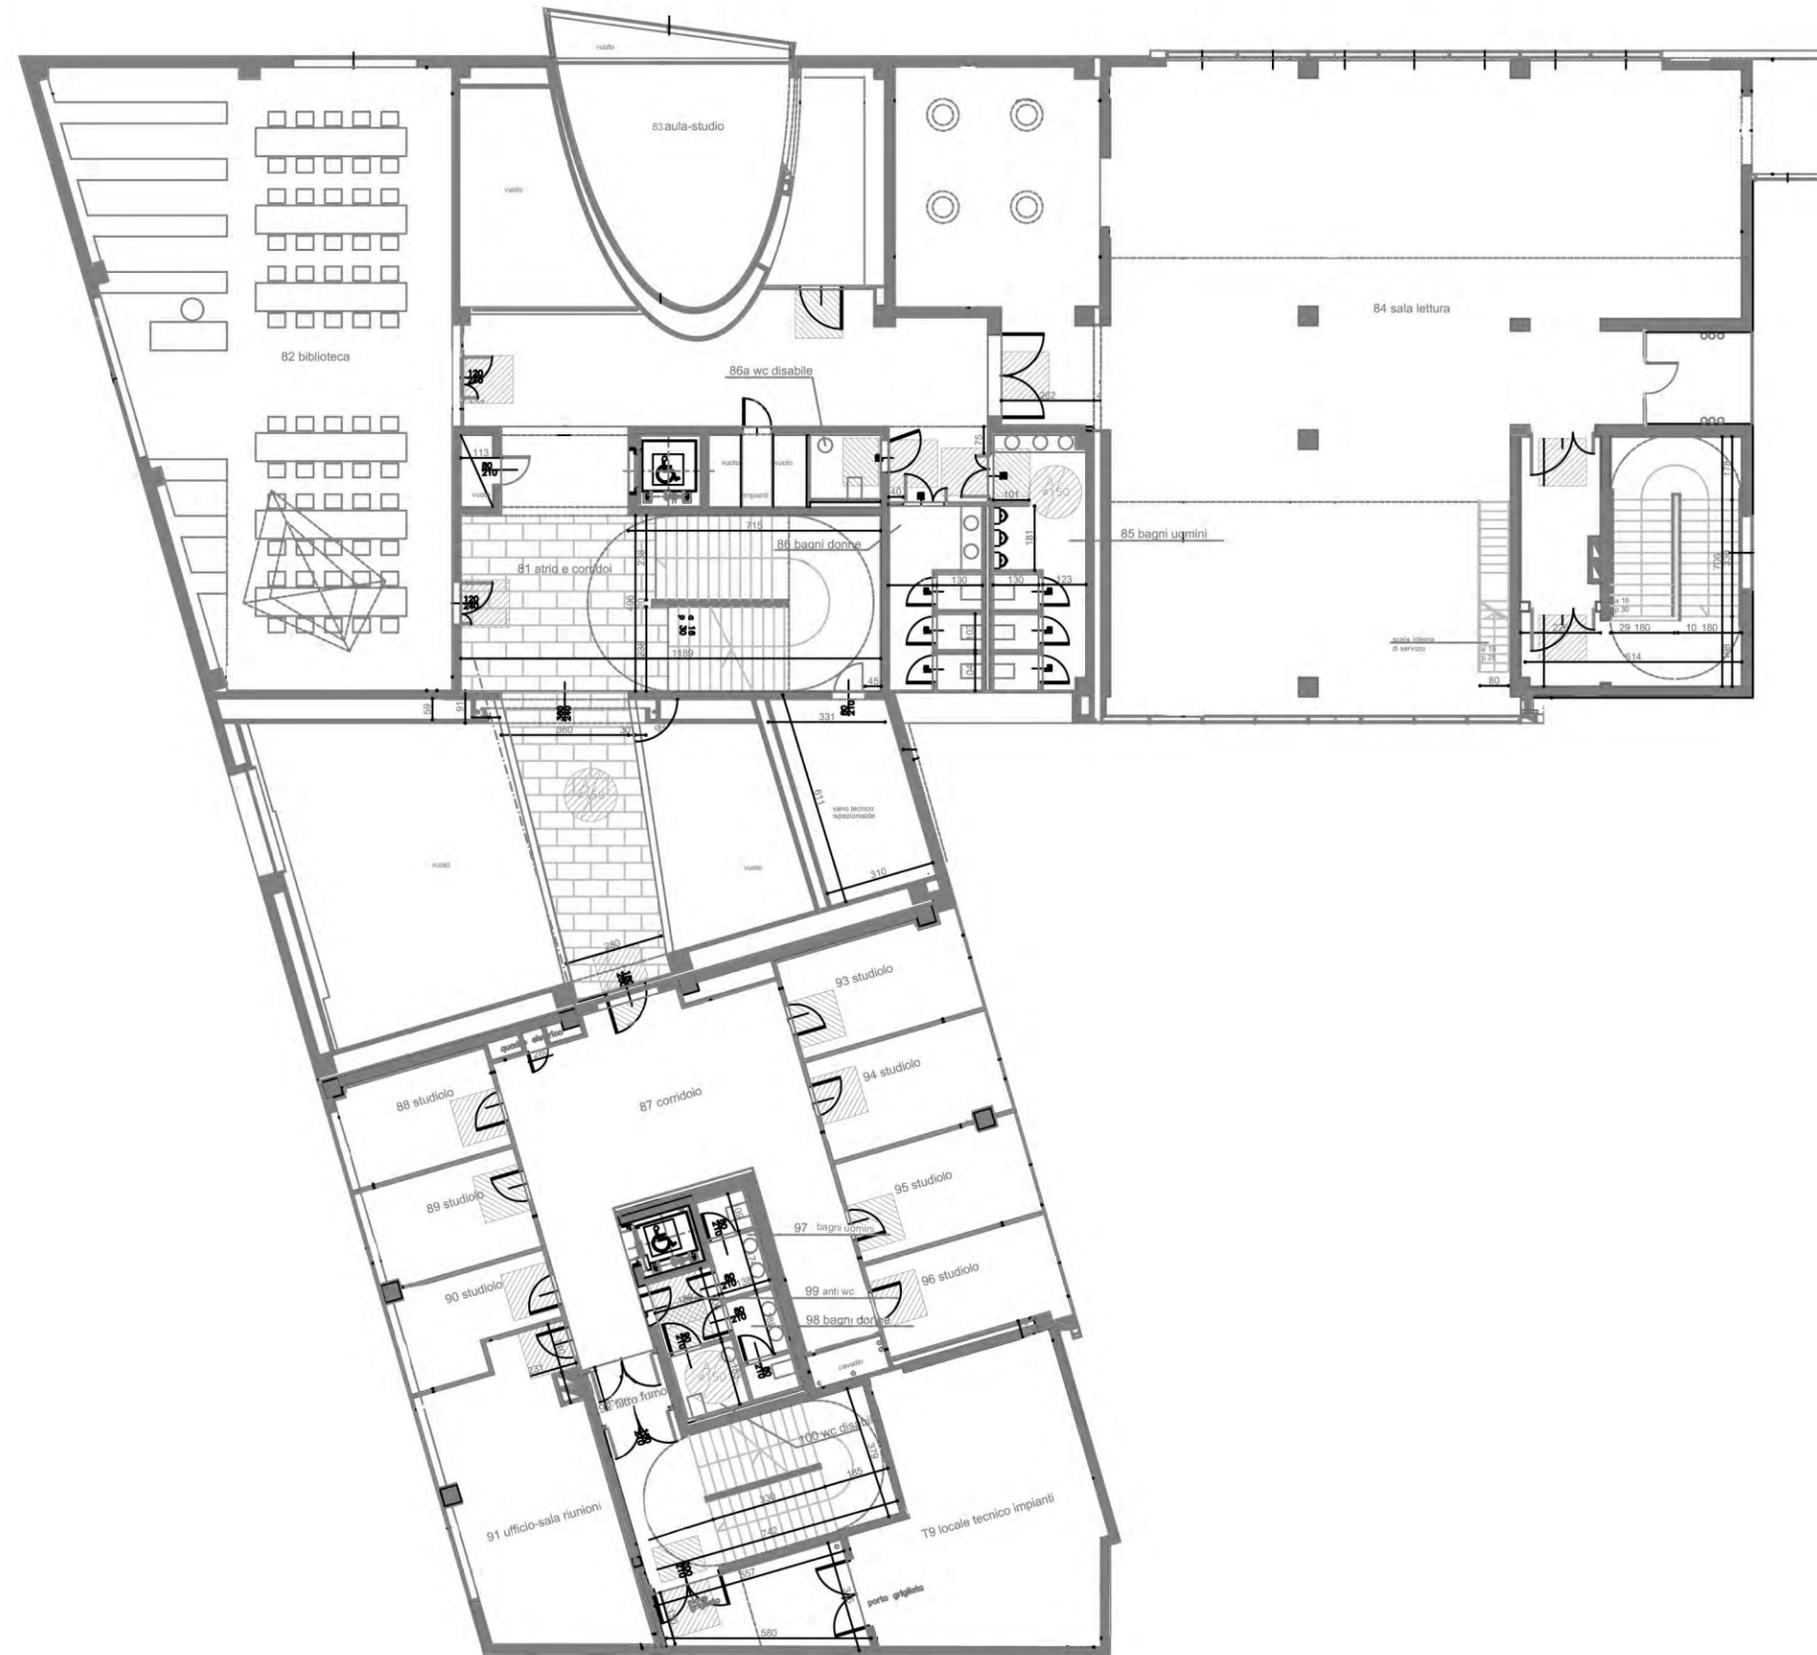


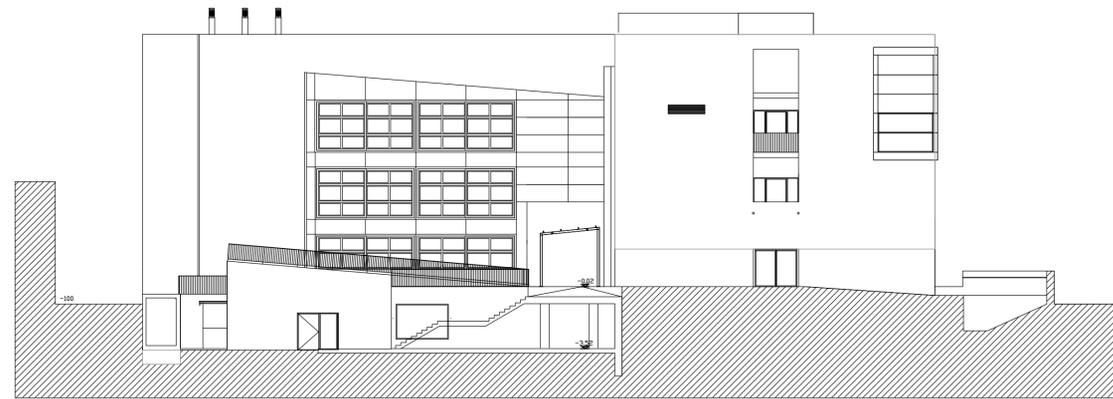


STATO DI FATTO - PROSPETTO NORD-EST

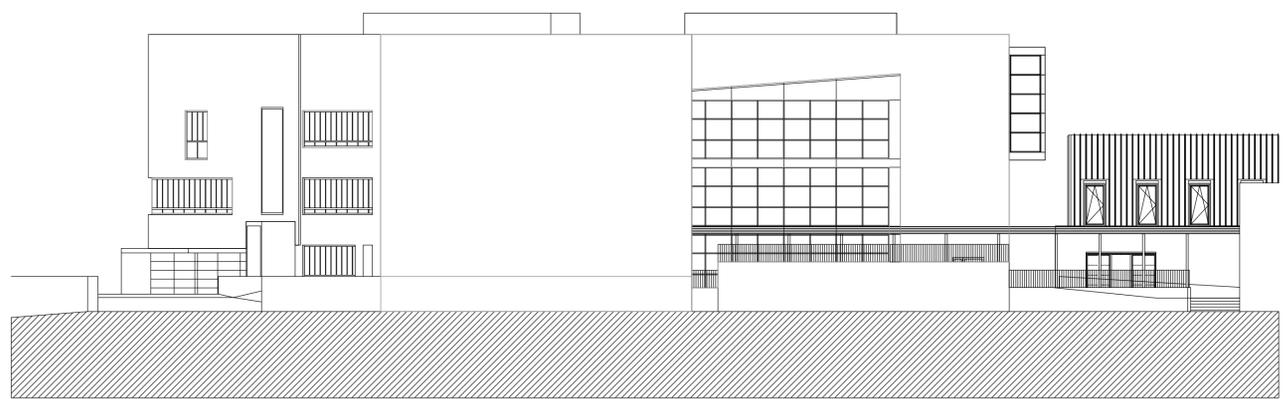

STATO DI FATTO - PROSPETTO SUD-EST

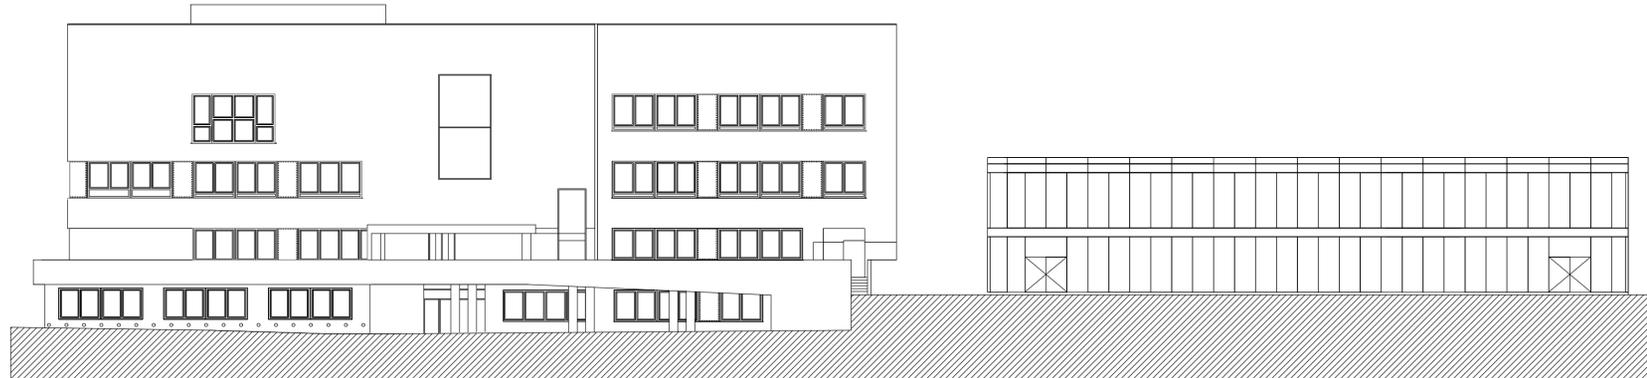

STATO DI FATTO - PROSPETTO SUD-OVEST

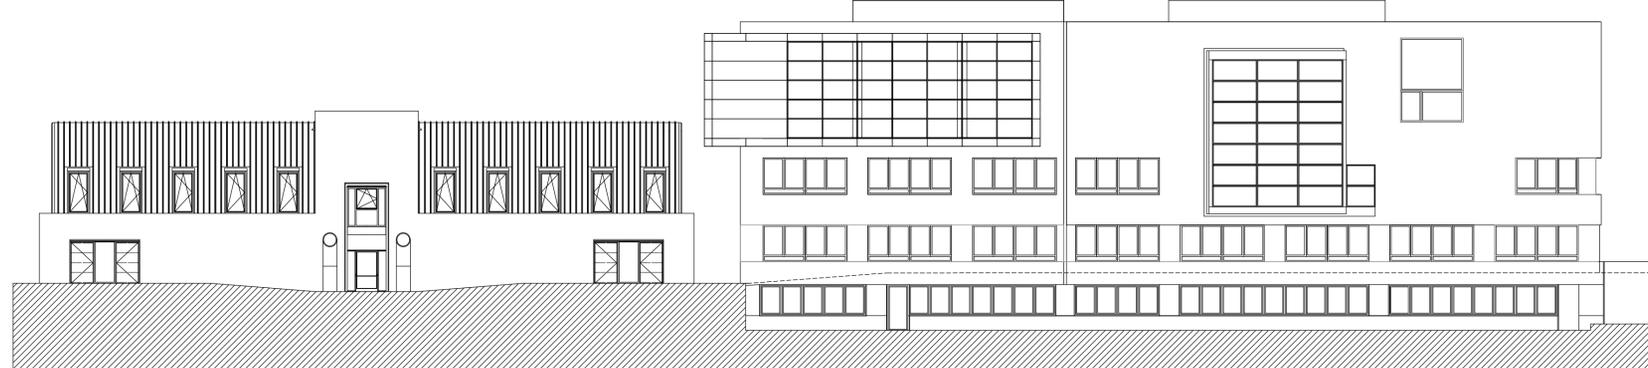

STATO DI FATTO - PROSPETTO NORD-OVEST

REGIONE AUTONOMA FRIULI VENEZIA GIULIA
 CONSORZIO UNIVERSITARIO DI PORDENONE
 Via Prasecco n.3/a - Pordenone
 Committente
 MANUTENZIONE STRAORDINARIA E RIQUALIFICAZIONE ENERGETICA FABBRICATO A-B-C SEDE DELL' UNIVERSITA' DI UDINE E TRIESTE - VIA PRASECCO /A
 Lavoro

PROGETTO DEFINITIVO-ESECUTIVO

Coordinamento generale Arch. Andrea Zola
 Archeng. Architetti e Ingegneri Associati
 Vicolo del Cristo, 2 - 33170 Pordenone

Progettazione architettonica e impiantistica specialistica Arch. Andrea Zola
 Arch. Franco Bellot
 Archeng. Architetti e Ingegneri Associati
 Vicolo del Cristo, 2 - 33170 Pordenone

Progettazione impiantistica e prevenzione incendi Ing. Marco Cozzi
 Ing. Aurelio Zambon
 Archeng. Architetti e Ingegneri Associati
 Vicolo del Cristo, 2 - 33170 Pordenone

Direttore lavori Arch. Andrea Zola
 Archeng. Architetti e Ingegneri Associati
 Vicolo del Cristo, 2 - 33170 Pordenone

Direttori operativi Ing. Marco Cozzi
 Ing. Aurelio Zambon
 Archeng. Architetti e Ingegneri Associati
 Vicolo del Cristo, 2 - 33170 Pordenone

Collaboratori impianti P.Ind. Iseppi Luciano
 P.Ind. Iseppi Massimo
 C/O Archeng. Architetti e Ingegneri Associati
 Vicolo del Cristo, 2 - 33170 Pordenone

:522 DE AR 03A

Titolo elaborato			
Riferimento	ARCHITETTONICO		
Oggetto	STATO DI FATTO - PROSPETTI		
			Scala
			1/200
Fase			
DEFINITIVO-ESECUTIVO	Nome File	Data	Revisioni
	522 DE AR 03A	FEBBRAIO 2019	
Emissione			
FEBBRAIO 2019	Redatto da	Verificato da	Approvato da
	A.R.U.	A.A.Z.	A.F.B.

Edificio AB

Esterni



Aula B1



Laboratorio L1



Laboratorio L2



Laboratorio L10



Sala Riunioni B13



Sala seminari



Biblioteca



Sala Studio



Edificio mensa



Edificio Residenza

